

ul. Dyrekcyjna 2-4  
80-958 Gdańsk  
tel.: +48 58 721 49 05  
fax.: +48 58 721 49 06  
e-mail: ngd.sekretariat@pkp.pl  
www.pkp.pl

Gdańsk, 18.12.2012 r.

N17-4jn-6515-295/2012

Sprawę prowadzi:

Jacek Neumann

tel. 782 997854

email: j.neumann@pkp.pl

**Przedsiębiorstwo Projektowania i Realizacji  
Sp. z o.o. TELSISTEM  
Ul. Czyżewskiego 38/113  
80-336 Gdańsk**

**dot. projektu:**

budowy sieci kanalizacji sanitarnej na dz. nr 328/1 obręb Mojusz.

W odpowiedzi na pisemną prośbę PKP S.A. Oddział Gospodarowania Nieruchomościami w Gdańsku uzgadnia projekt budowy sieci kanalizacji sanitarnej na dz. kolejowych nr 328/1 obr. Mojusz ustalając następujące warunki realizacji przedmiotowej inwestycji:

1. Przed przystąpieniem do robót Inwestor wystąpi do tut. Oddziału z powołaniem się na numer niniejszego pisma z 30-dniowym wyprzedzeniem w celu zawarcia umowy cywilnoprawnej regulującej zasady oraz opłaty za udostępnianie i korzystanie z terenu PKP S.A. (Wydział Zarządzania Mieniem, tel. 58 721 4976).
2. Działka nr 328/1, obręb Mojusz jest objęta umową D50 pozostając w zarządzaniu PKP Polskie Linie Kolejowe S.A. - Zakład Linii Kolejowych w Gdyni w którym to Zakładzie należy uzyskać pozytywną opinię odnośnie realizacji omawianej inwestycji.
3. Ewentualne szkody powstałe podczas prowadzonych robót inwestor usuwa własnym staraniem i na własny koszt.
4. W przypadku wystąpienia kolizji z sieciami podziemnymi należącymi do PKP S.A. OGN w Gdańsku, Inwestor ma obowiązek niezwłocznie powiadomić właściciela sieci oraz usunięcia kolizji we własnym zakresie, na własny koszt, bez możliwości zwrotu poniesionych kosztów i pod nadzorem PKP S.A. OGN w Gdańsku.
5. Po zakończeniu robót teren należy uporządkować.
6. Zakończenie zadania należy zgłosić do tut. Oddziału celem dokonania odbioru wykonanych robót.
7. Inwestor zobowiązany jest do wykonania inwentaryzacji powykonawczej przejścia instalacji po obszarze kolejowym zrealizowanej inwestycji na mapach sytuacyjno-wysokościowych z zasobów Kolejowego Ośrodka Dokumentacji Geodezyjno-Kartograficznej Wydziału Geodezji i Regulowania Stanów Prawnych Nieruchomości tut. Oddziału, tel. 0-58 721-49-94.
8. W celu zabezpieczenia interesów PKP S. A. przed rozpoczęciem robót, Inwestor wpłaci na rzecz tut. Oddziału kaucję w wysokości 2 000 zł, stanowiącą gwarancję sporządzenia inwentaryzacji powykonawczej w/w inwestycji. Z chwilą dostarczenia potwierdzonej przez KODGiK w Gdańsku mapy inwentaryzacji kaucja zostanie przez Oddział zwrócona na konto wskazane przez Inwestora.

9. Inwestor zobowiązany jest dokonać opłatę za pozostawienie na terenie PKP S.A. sieci kanalizacji sanitarnej obliczonej wg następującej stawki:
  - do 10 mb instalacji kanalizacji sanitarnej – opłata stała 1600 zł,
  - od 10 mb – opłata stała + 80 zł za każdy rozpoczęty metr powyżej 10 mb instalacji +VAT
10. Inwestor zobowiązany jest dokonać opłatę za czasowe zajęcie gruntu w wysokości ustalonej z PKP PLK Zakładem Linii Kolejowych w Gdyni.
11. Z tyt. ww.uzgodnienia pobiera się opłatę w wys. **200 zł + VAT**. W/w opłatę należy uregulować na podstawie faktury, która zostanie wystawiona przez tut. Oddział przed przystąpieniem do realizacji robót.
12. Niniejsze uzgodnienie **upoważnia** inwestora do dysponowania gruntem na cele budowlane i złożenia wniosku o wydanie pozwolenia na budowę.
13. Ważność uzgodnienia wygasa z upływem 2 lat od chwili jego wydania, jeżeli w tym okresie nie zostanie rozpoczęta inwestycja na terenie PKP S.A.

ZASTĘPCA DYREKTORA  
ds. Ekonomiczno-Finansowych

Andrzej Włodarski

Przed rozpoczęciem robót dokumentację należy uzgodnić z:

- PKP PLK S. A. Zakład Linii Kolejowych w Gdyni  
ul. Morska 24, 81-333 Gdynia

Za zgodność z oryginałem

dnia 18.12.2012

PPR>TELSYSTEM Spółka z o.o.

80-336 Gdańsk ul. Czyżewskiego 38/113

tel. (058) 511-21-00, fax (058) 511-21-10

### Otrzymują:

1. N 11
2. N 12
3. N 13




# MAPA SYTUACYJNO - WYSOKOŚCIOW

Skala 1 : 1000

Woj.: POMORSKIE  
Gm.: SIERAKOWICE  
Obr.: MOJUSZ  
Dz. Nr 206, 328/1

Linia kolejowa nr 229 : Pruszcz Gdański - Leba km. 60,95 - 61,0

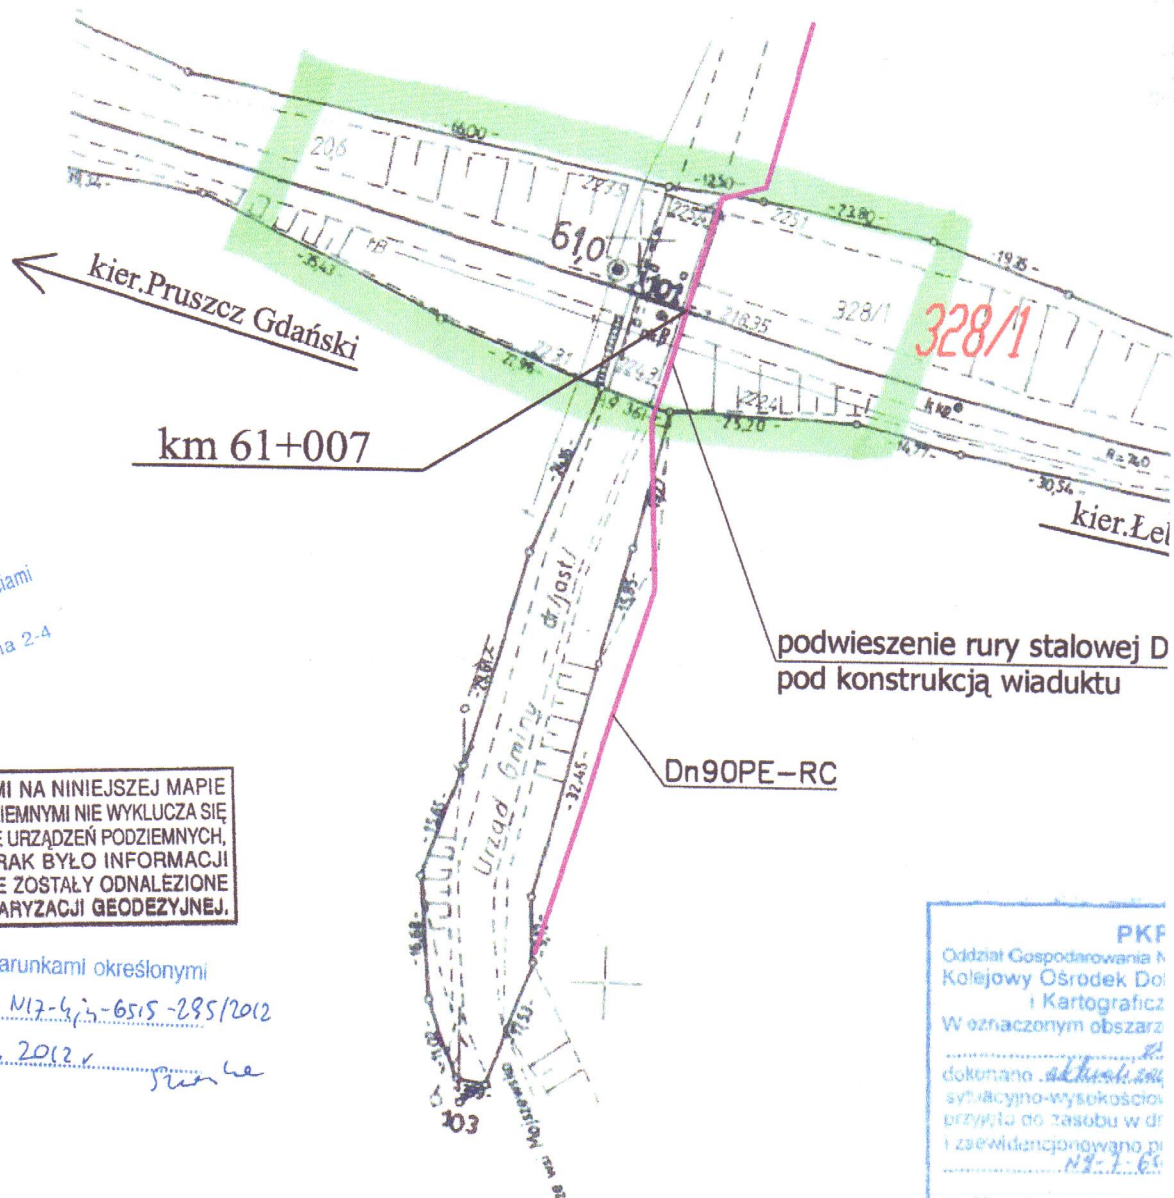

PKP S.A.  
Oddział Gospodarowania Nieruchomościami  
w Gdańsku  
80-956 Gdańsk, ul. Dyrekcyjna 2-4

POZA WYKAZANYMI NA NINIEJSZEJ MAPIE  
URZĄDZENIAMI PODZIEMNYMI NIE WYKLUCZA SIĘ  
ISTNIENIA W TERENIE URZĄDZEŃ PODZIEMNYCH,  
DLA KTÓRYCH BRAK BYŁO INFORMACJI  
BRANŻOWYCH I NIE ZOSTAŁY ODNALEZIONE  
W CZASIE INWENTARYZACJI GEODEZYJNEJ.

Uzgodniono warunkami określonymi  
w piśmie znak: M12-4/2-6515-295/2012  
z dnia 18.12.2012 r.

## Uwaga:

Nie wyklucza się istnienia w terenie innych nie wykazanych  
na niniejszej mapie urządzeń podziemnych, które nie zostały  
zgłoszone do inwentaryzacji geodezyjnej lub o których brak  
jest danych w jednostkach branżowych PKP S.A.

Za zgodność z oryginałem

dnia 18.12.2012 r.

PPIR»TELSYSTEM« Spółka z o.o.  
80-336 Gdańsk ul. Człwewskiego 38/113  
tel. (058) 511-21-00, fax (058) 511-21-10

PKP  
Oddział Gospodarowania Nieruchomościami  
Kolejowy Ośrodek Dokumentacji i Kartograficznej  
W oznaczonym obszarze  
dokonano aktualnej inwentaryzacji sytuacyjno-wysokościowej  
przyjęto do zasobu w drzewi i zewidencjonowano pi  
Niniejsza mapa ma  
projekt  
Projektowane obiekty  
pozwolenia na budowę  
i inwentaryzacji powykonawczych  
jednostki uprawnione  
geodezyjne na terenie  
Gdańsk, dn. 18.12.2012 r.

geodeta



# PKP POLSKIE LINIE KOLEJOWE S.A.

ZAKŁAD LINII KOLEJOWYCH W GDYNI  
81-333 Gdynia, ul. Morska 24, tel.: +4858 7211349, fax: +4858 7211120

Nr IZIW-505-320/2012

Gdynia dn. 2012-11-29

## **Przedsiębiorstwo Projektowania i Realizacji TELSISTEM Spółka z o.o., ul. Czyżewskiego 38/113, 80-336 Gdańsk**

PKP Polskie Linie Kolejowe S.A. Zakład Linii Kolejowych w Gdyni przedłuża ważność uzgodnienia Nr IZDKG-505-134/2009 z dnia 24.08.2009r., dotyczącego projektu budowy kolektora tłoczego kanalizacji sanitarnej z podwieszeniem do wiaduktu drogowego nad torami linii kolejowej Nr 229 Pruszcz Gdański - Łeba w km 61,007- działka nr 328/1 obręb Mojusz.

Należy zachować wszystkie warunki podane w w/w uzgodnieniu.

Jednocześnie zwracamy uwagę, że z dniem 01.01.2010r. nastąpiła zmiana nazwy Zakładu z PKP Polskie Linie Kolejowe S.A. Zakład Linii Kolejowych w Gdańsku z siedzibą w Gdyni na PKP Polskie Linie Kolejowe S.A. Zakład Linii Kolejowych w Gdyni

Niniejsze uzgodnienie przedłuża ważność uzgodnienia Nr IZDKG-505-134/2009 do dnia 29.11.2015r. i stanowi z nim integralną całość. Do robót należy przystąpić w ciągu 3 lat od daty wydania niniejszej zgody, w przeciwnym wypadku zgoda traci ważność.

Projekt opieczetowano pieczęcią nagłówkową PKP Polskie Linie Kolejowe SA – Zakład Linii Kolejowych w Gdyni

Za zgodność z oryginałem

dnia 18.12.2012 r.

PPiR»TELSYSTEM« Spółka z o.o.

80-336 Gdańsk ul. Czyżewskiego 38/113

tel. (058) 511-21-00, fax (058) 511-21-10